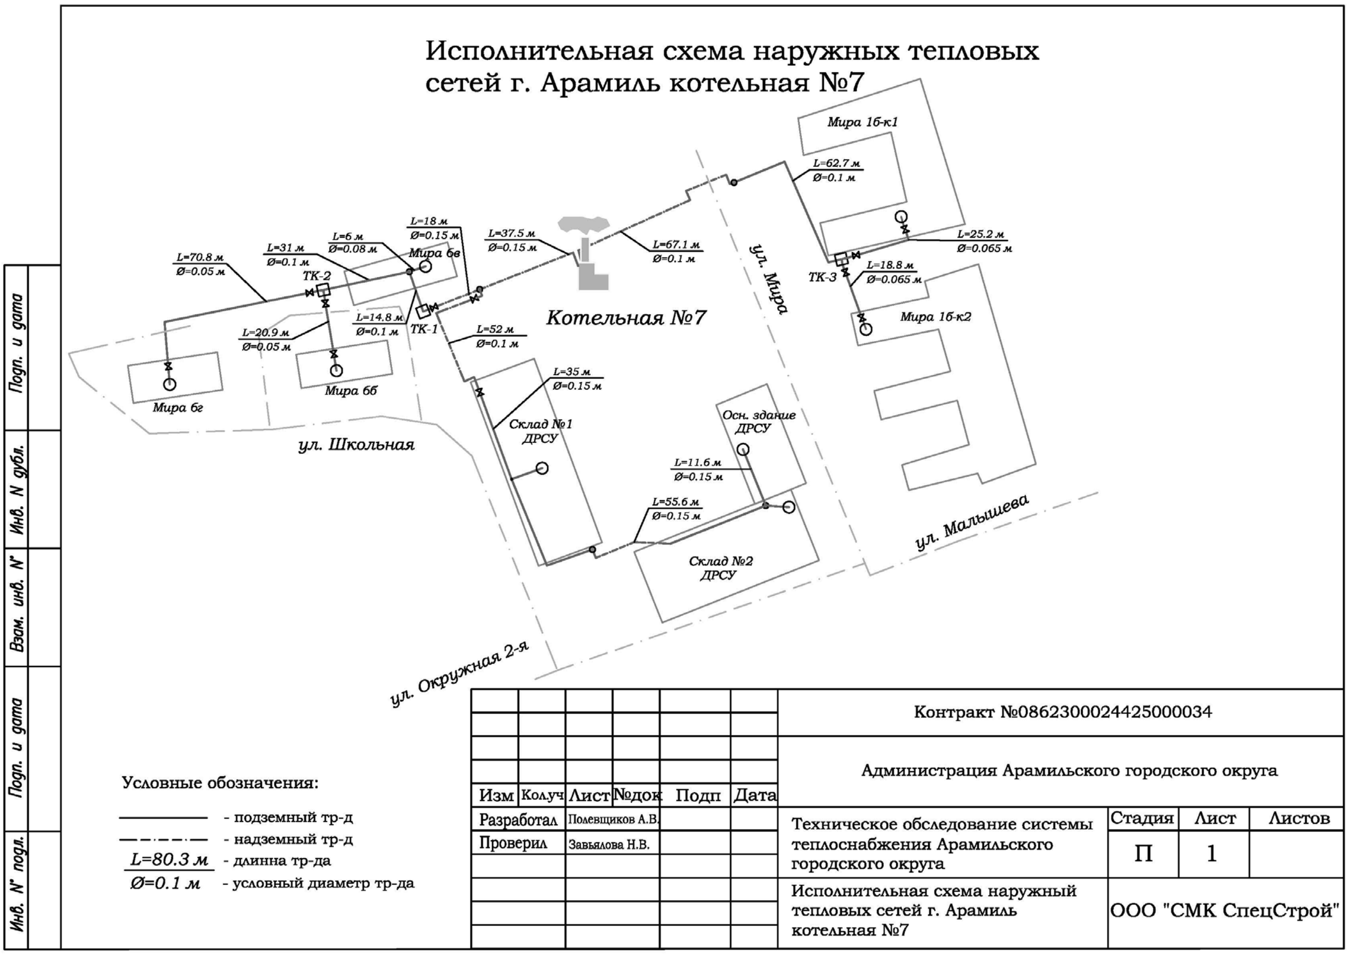

Исполнительная схема наружных тепловых сетей г. Арамиль котельная №7

Мира 16-к1
L=62.7 м
Ø=0.1 м
L=25.2 м
Ø=0.065 м
ТК-3
L=18.8 м
Ø=0.065 м
Мира 16-к2
L=18 м
Ø=0.15 м
Мира 6в
L=37.5 м
Ø=0.15 м
L=67.1 м
Ø=0.1 м
L=31 м
Ø=0.1 м
L=6 м
Ø=0.08 м
L=70.8 м
Ø=0.05 м
ТК-2
L=14.8 м
Ø=0.1 м
ТК-1
L=20.9 м
Ø=0.05 м
L=52 м
Ø=0.1 м
Котельная №7
ул. Мира
Мира 6г
Мира 6б
L=35 м
Ø=0.15 м
ул. Школьная
Склад №1 ДРСУ
Осн. здание ДРСУ
L=11.6 м
Ø=0.15 м
L=55.6 м
Ø=0.15 м
ул. Малышева
Склад №2 ДРСУ
ул. Окружная 2-я
Подп. и дата
Инв. N дубл.
Взам. инв. N
Подп. и дата
Инв. N подл.

Условные обозначения:

- подземный тр-д
- надземный тр-д
- L=80.3 м - длинна тр-да
- Ø=0.1 м - условный диаметр тр-да

Контракт №0862300024425000034

Администрация Арамильского городского округа

Изм	Колуч	Лист	№док	Подп	Дата
Разработал		Полевщиков А.В.			
Проверил		Завьялова Н.В.			

	Стадия	Лист	Листов
Техническое обследование системы теплоснабжения Арамильского городского округа	П	1	
Исполнительная схема наружный тепловых сетей г. Арамиль котельная №7	ООО "СМК СпецСтрой"		

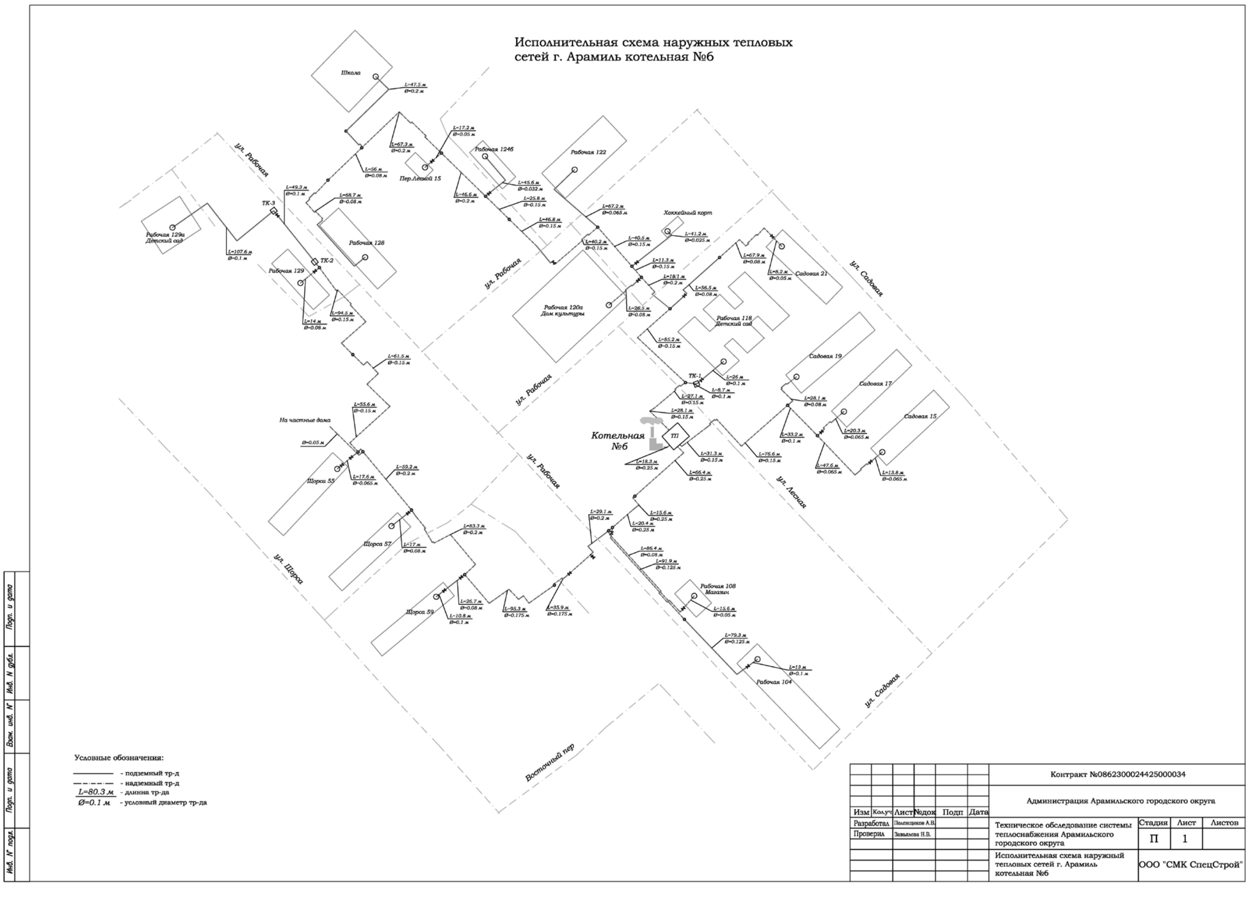

Исполнительная схема наружных тепловых сетей г. Арамиль котельная №6

Школа
L=47.5 м
Ø=0.2 м
L=17.2 м
Ø=0.05 м
L=67.3 м
Ø=0.2 м
Рабочая 124б
Рабочая 122
ул. Рабочая
L=56 м
Ø=0.08 м
Пер.Лесной 15
L=49.3 м
Ø=0.1 м
ТК-3
L=68.7 м
Ø=0.08 м
L=45.6 м
Ø=0.032 м
L=46.6 м
Ø=0.2 м
L=25.8 м
Ø=0.15 м
L=46.8 м
Ø=0.15 м
L=67.2 м
Ø=0.065 м
Хоккейный корт
L=41.2 м
Ø=0.025 м
Рабочая 129а
Детский сад
Рабочая 128
L=40.2 м
Ø=0.15 м
L=40.5 м
Ø=0.15 м
L=107.6 м
Ø=0.1 м
ТК-2
Рабочая 129
L=11.3 м
Ø=0.15 м
L=18/1 м
Ø=0.2 м
L=67.9 м
Ø=0.08 м
L=8.2 м
Ø=0.05 м
Садовая 21
ул. Садовая
L=56.5 м
Ø=0.08 м
Рабочая 120а
Дом культуры
L=26.5 м
Ø=0.08 м
Рабочая 118
Детский сад
L=14 м
Ø=0.08 м
L=94.5 м
Ø=0.15 м
L=85.2 м
Ø=0.15 м
L=61.5 м
Ø=0.15 м
Садовая 19
ул. Рабочая
ТК-1
L=26 м
Ø=0.1 м
L=8.7 м
Ø=0.1 м
Садовая 17
L=27.1 м
Ø=0.15 м
L=28.1 м
Ø=0.08 м
L=28.1 м
Ø=0.15 м
L=55.6 м
Ø=0.15 м
Садовая 15
На частные дома
Ø=0.05 м
Котельная №6
ТП
L=33.2 м
Ø=0.1 м
L=20.3 м
Ø=0.065 м
L=31.3 м
Ø=0.15 м
L=76.6 м
Ø=0.15 м
L=47.6 м
Ø=0.065 м
L=13.8 м
Ø=0.065 м
L=18.3 м
Ø=0.25 м
L=66.4 м
Ø=0.25 м
ул. Лесная
L=59.2 м
Ø=0.2 м
L=17.6 м
Ø=0.065 м
Щорса 55
ул. Рабочая
L=29.1 м
Ø=0.2 м
L=15.6 м
Ø=0.25 м
L=20.4 м
Ø=0.25 м
L=83.3 м
Ø=0.2 м
Щорса 57
L=17 м
Ø=0.08 м
L=86.4 м
Ø=0.08 м
L=91.9 м
Ø=0.125 м
ул. Щорса
Рабочая 108
Магазин
L=26.7 м
Ø=0.08 м
L=95.3 м
Ø=0.175 м
L=35.9 м
Ø=0.175 м
L=15.6 м
Ø=0.05 м
Щорса 59
L=10.8 м
Ø=0.1 м
L=79.3 м
Ø=0.125 м
L=13 м
Ø=0.1 м
Рабочая 104
ул. Садовая
Восточный пер
Подп. и дата
Инв. N дубл.
Взам. инв. N
Подп. и дата
Инв. N подл.

Условные обозначения:

- подземный тр-д
- надземный тр-д
- L=80.3 м - длинна тр-да
- Ø=0.1 м - условный диаметр тр-да

Контракт №0862300024425000034

Администрация Арамильского городского округа

Изм	Кол.уч	Лист	№док	Подп	Дата
Разработал		Полевщиков А.В.			
Проверил		Завьялова Н.В.			

	Стадия	Лист	Листов
Техническое обследование системы теплоснабжения Арамильского городского округа	П	1	
Исполнительная схема наружный тепловых сетей г. Арамиль котельная №6	ООО "СМК СпецСтрой"		