Исполнительная схема наружных тепловых сетей г. Арамиль котельная №5

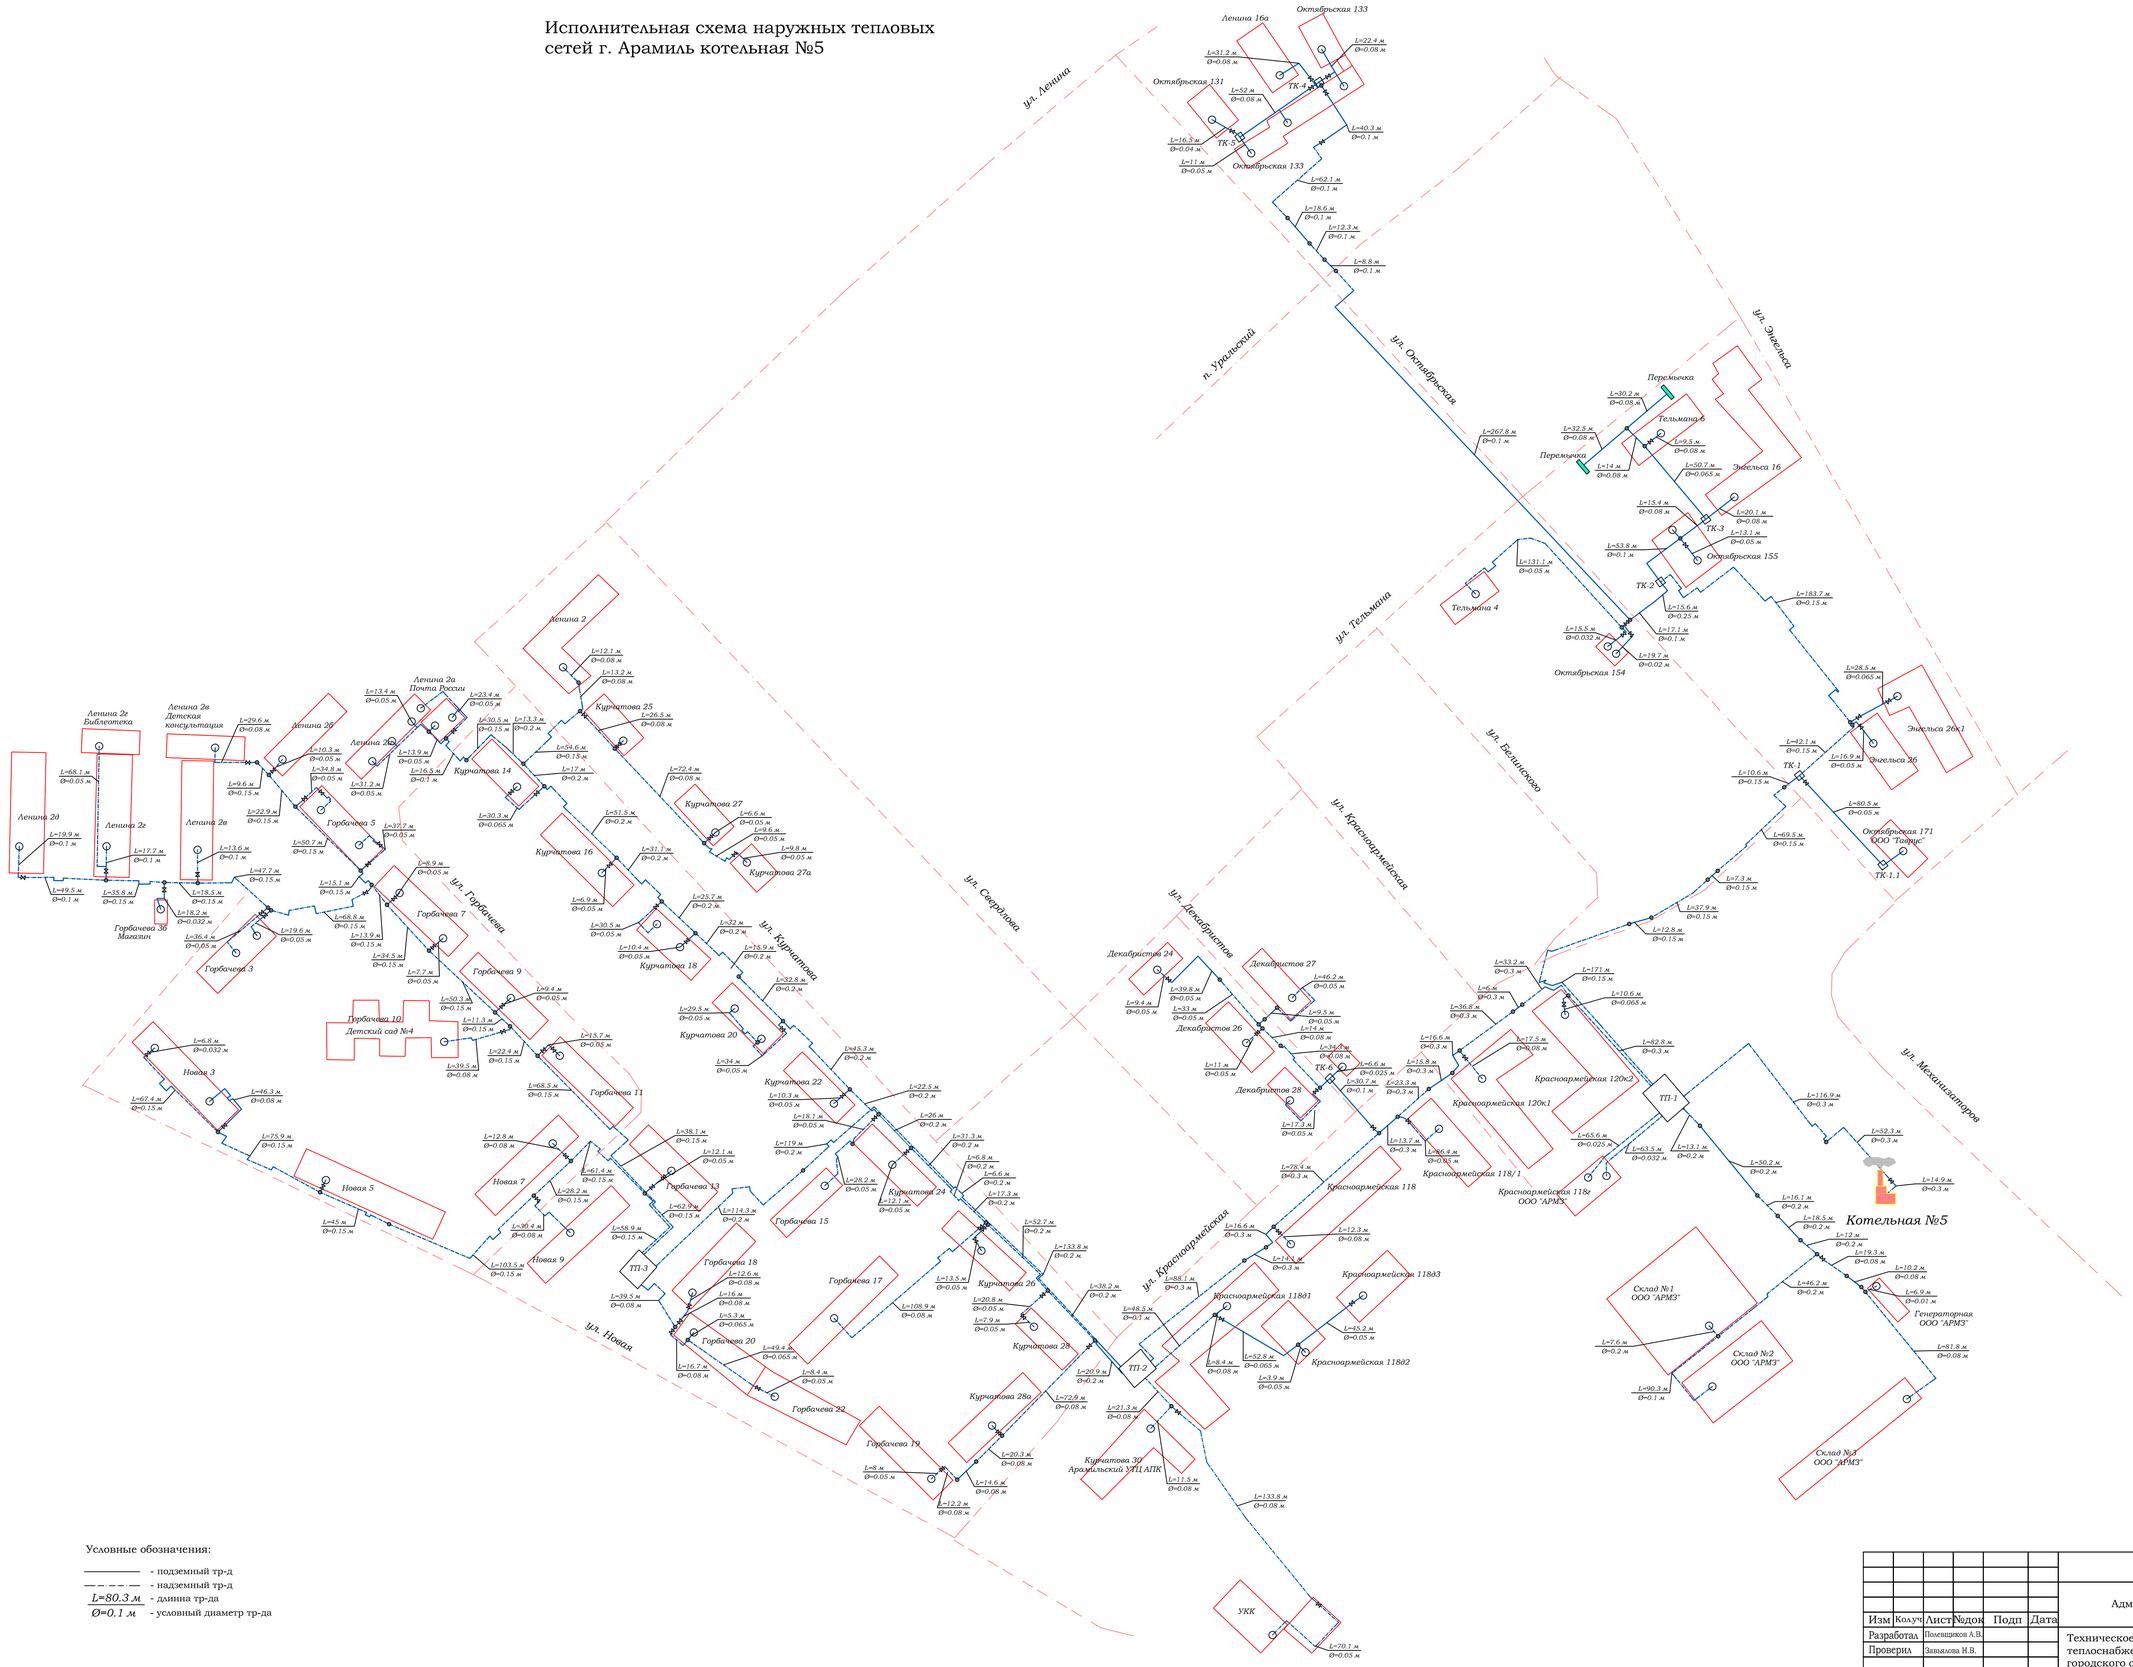

Условные обозначения:

- подземный тр-д
- надземный тр-д
- L=80.3 м - длинна тр-да
- Ø=0.1 м - условный диаметр тр-да

Изм	Кол.уч	Лист	№док	Подп	Дата
Разработал		Полещщиков А.В.			
Проверил		Запьялова Н.В.			

Контракт №0862300024425000034

Администрация Арамильского городского округа

Техническое обследование системы теплоснабжения Арамильского городского округа

Стадия	Лист	Листов
П	1	

Исполнительная схема наружных тепловых сетей г. Арамиль котельная №5

ООО "СМК СпецСтрой"

Подп. и дата

Инв. N дубл.

Взам. инв. N

Подп. и дата

Инв. N подл.