Исполнительная схема наружных тепловых сетей п. Арамиль котельная №11

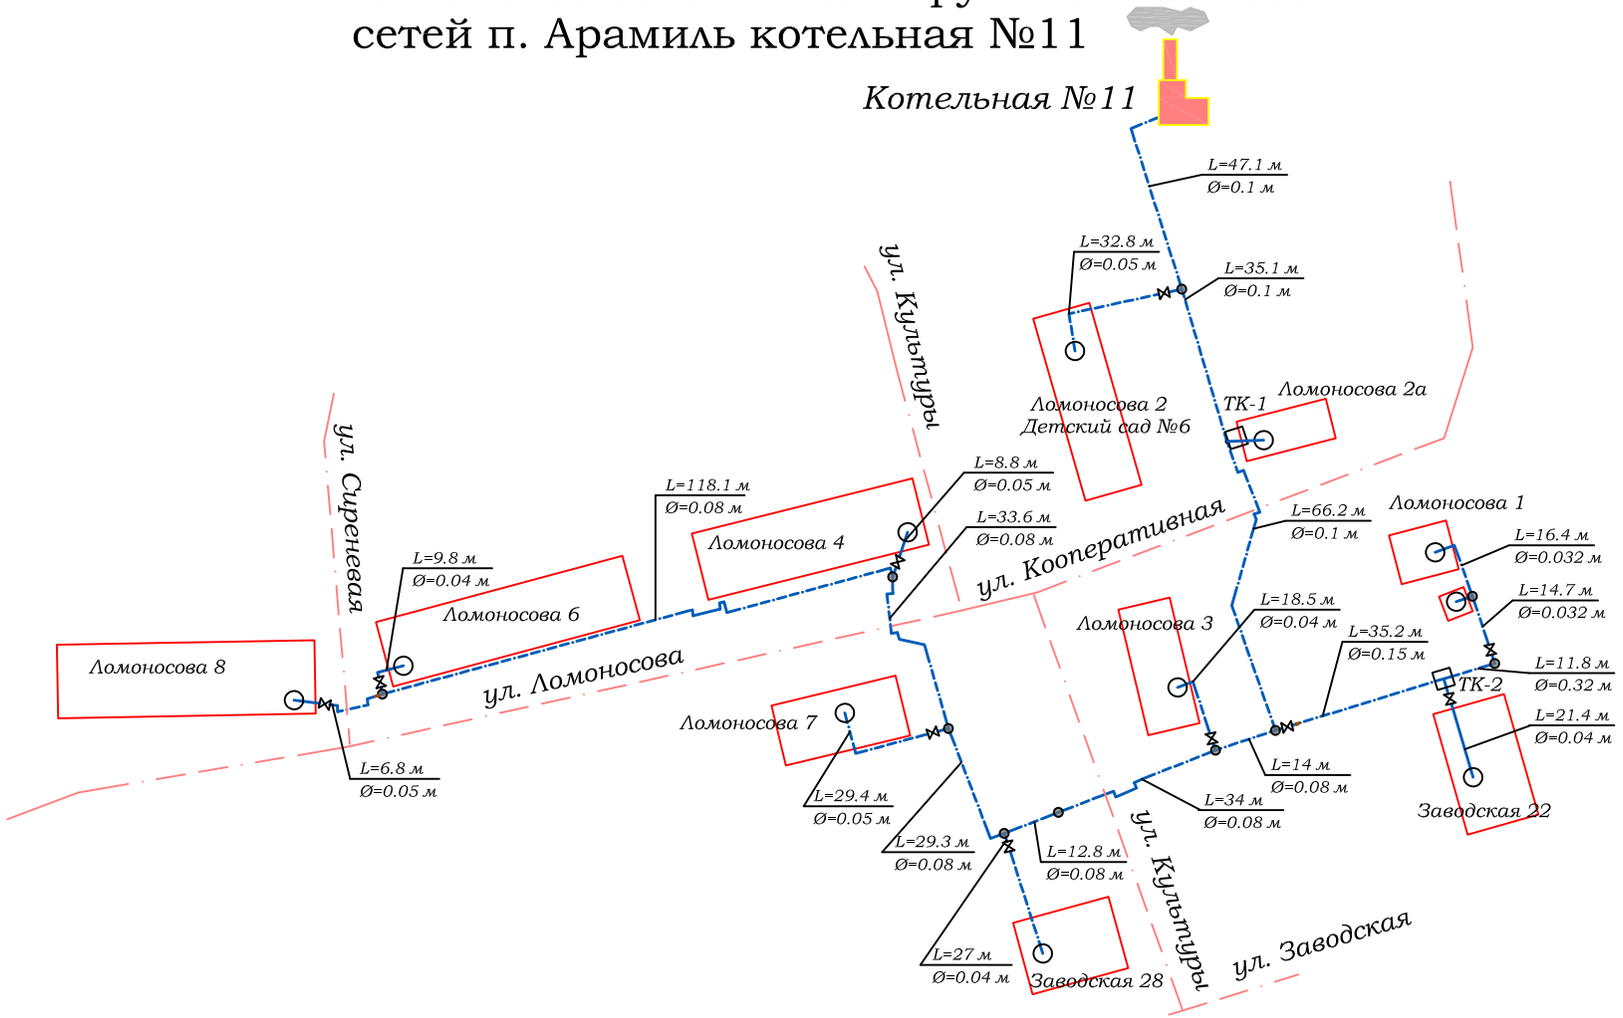

Условные обозначения:

- подземный тр-д
- надземный тр-д
- L=80.3 м — длинна тр-да
- Ø=0.1 м — условный диаметр тр-да

Изм	Колуч	Лист	№док	Подп	Дата
Разработал		Полевщиков А.В.			
Проверил		Завьялова Н.В.			

Контракт №0862300024425000034

Администрация Арамильского городского округа

Техническое обследование системы теплоснабжения Арамильского городского округа	Стадия	Лист	Листов
	П	1	

Исполнительная схема наружный тепловых сетей п. Арамиль котельная №11

ООО "СМК СпецСтрой"

Подп. и дата | Инв. N дубл. | Взам. инв. N | Подп. и дата | Инв. N подл.