Исполнительная схема наружных тепловых сетей г. Арамиль котельная ООО "ОДК Сервис"

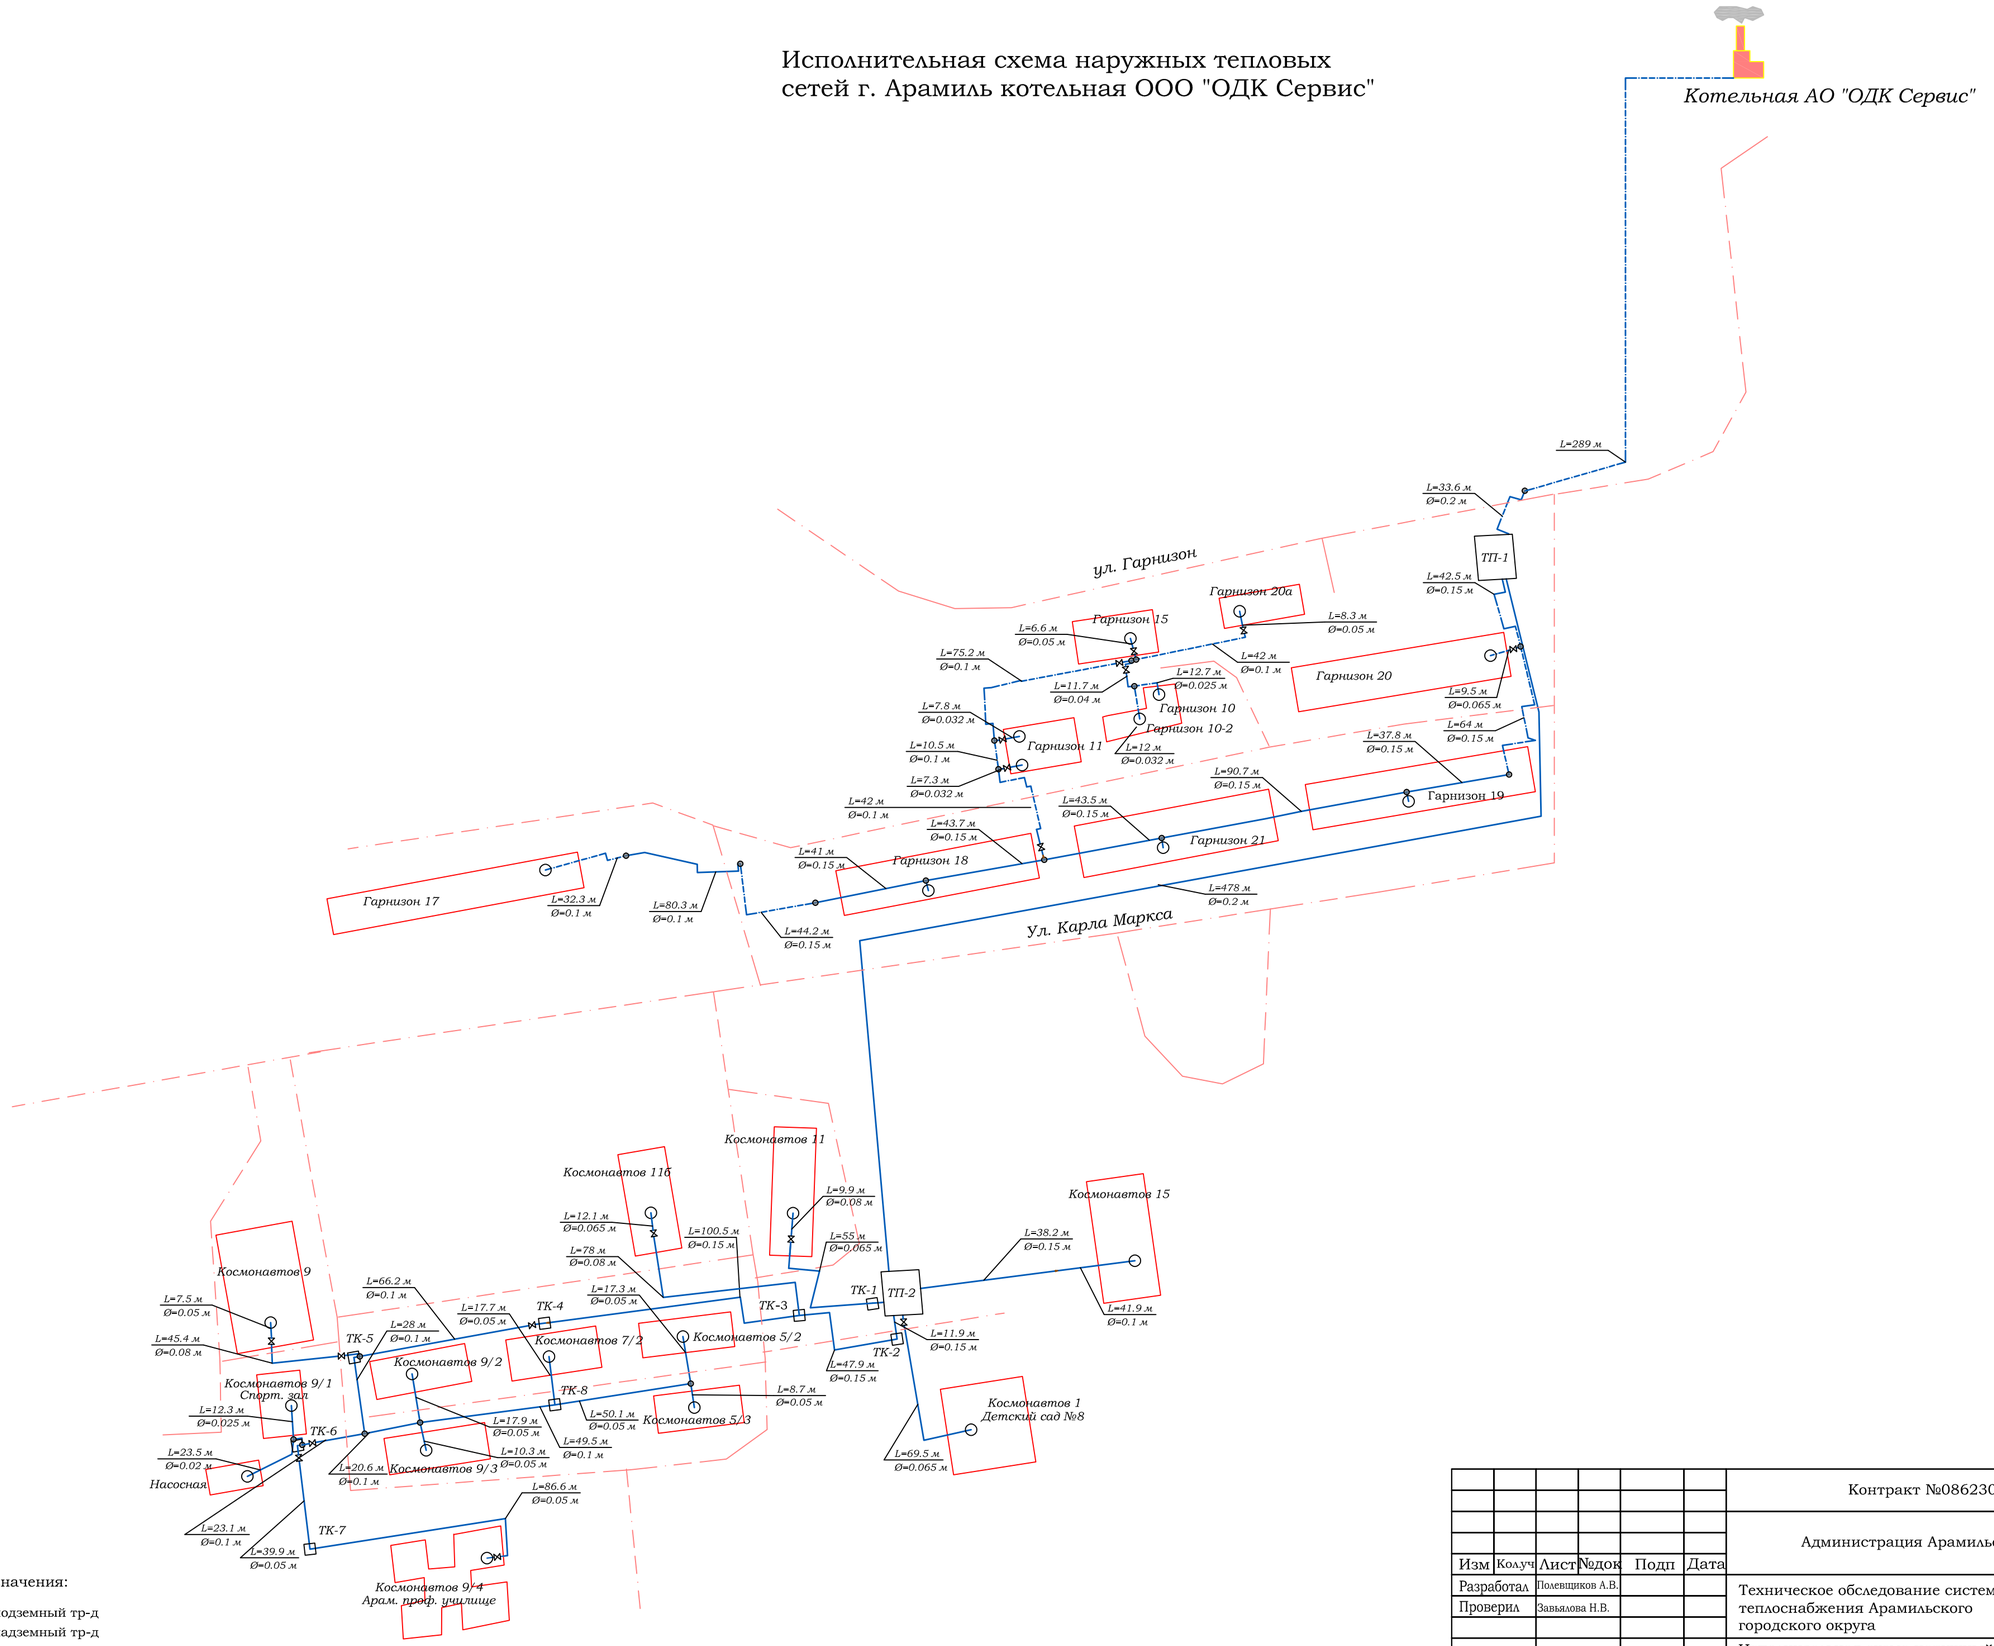

Условные обозначения:

- подземный тр-д
- надземный тр-д
- L=80.3 м — длинна тр-да
- Ø=0.1 м — условный диаметр тр-да

Изм	Кол.уч	Лист	№док	Подп	Дата	Контракт №0862300024425000034
						Администрация Арамильского городского округа
Разработал		Полевщиков А.В.				Техническое обследование системы теплоснабжения Арамильского городского округа — Стадия: П; Лист: 1; Листов:
Проверил		Завьялова Н.В.				
						Исполнительная схема наружных тепловых сетей г. Арамиль котельная ООО "ОДК Сервис" — ООО "СМК СпецСтрой"

Подп. и дата | Инв. N дубл. | Взам. инв. N | Подп. и дата | Инв. N подл.